

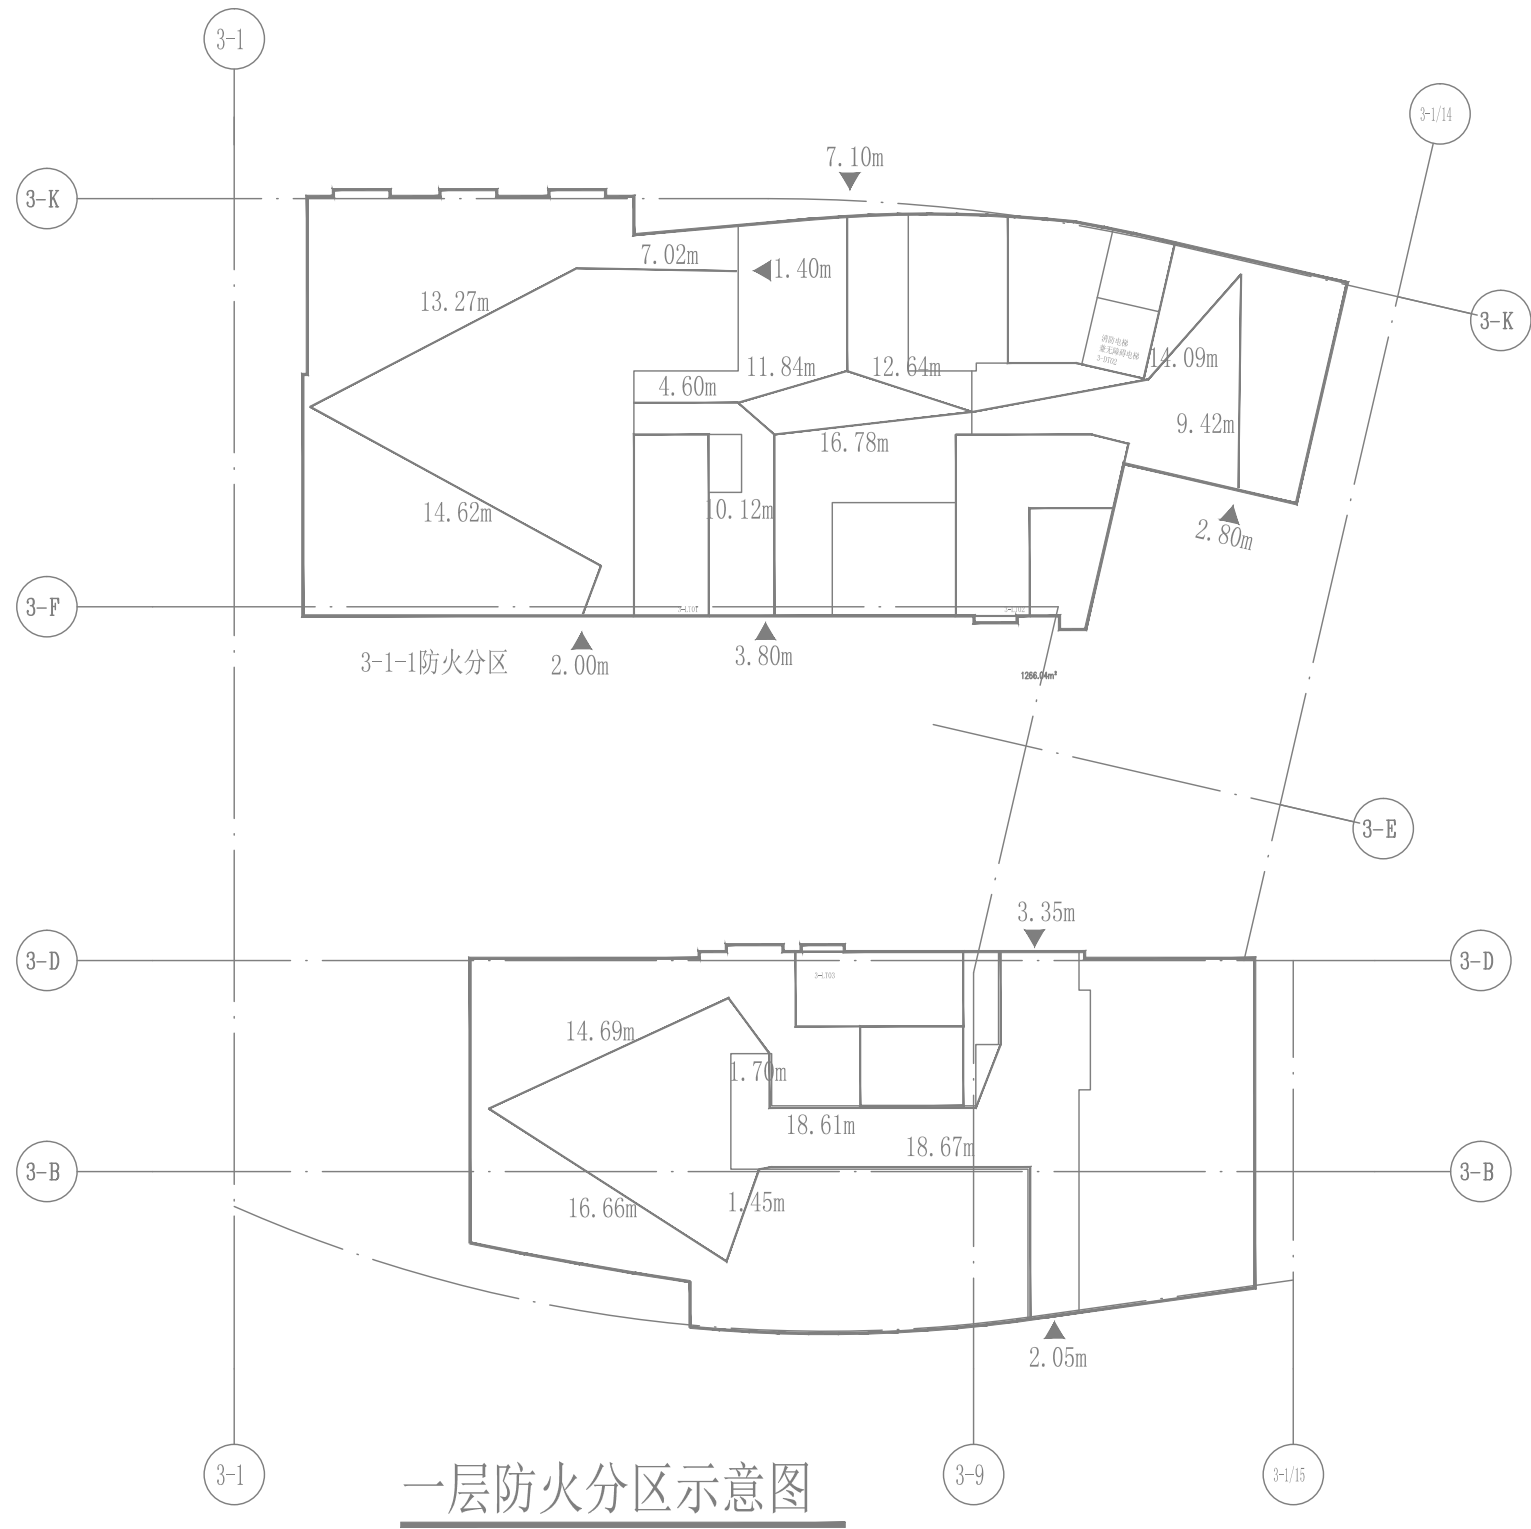


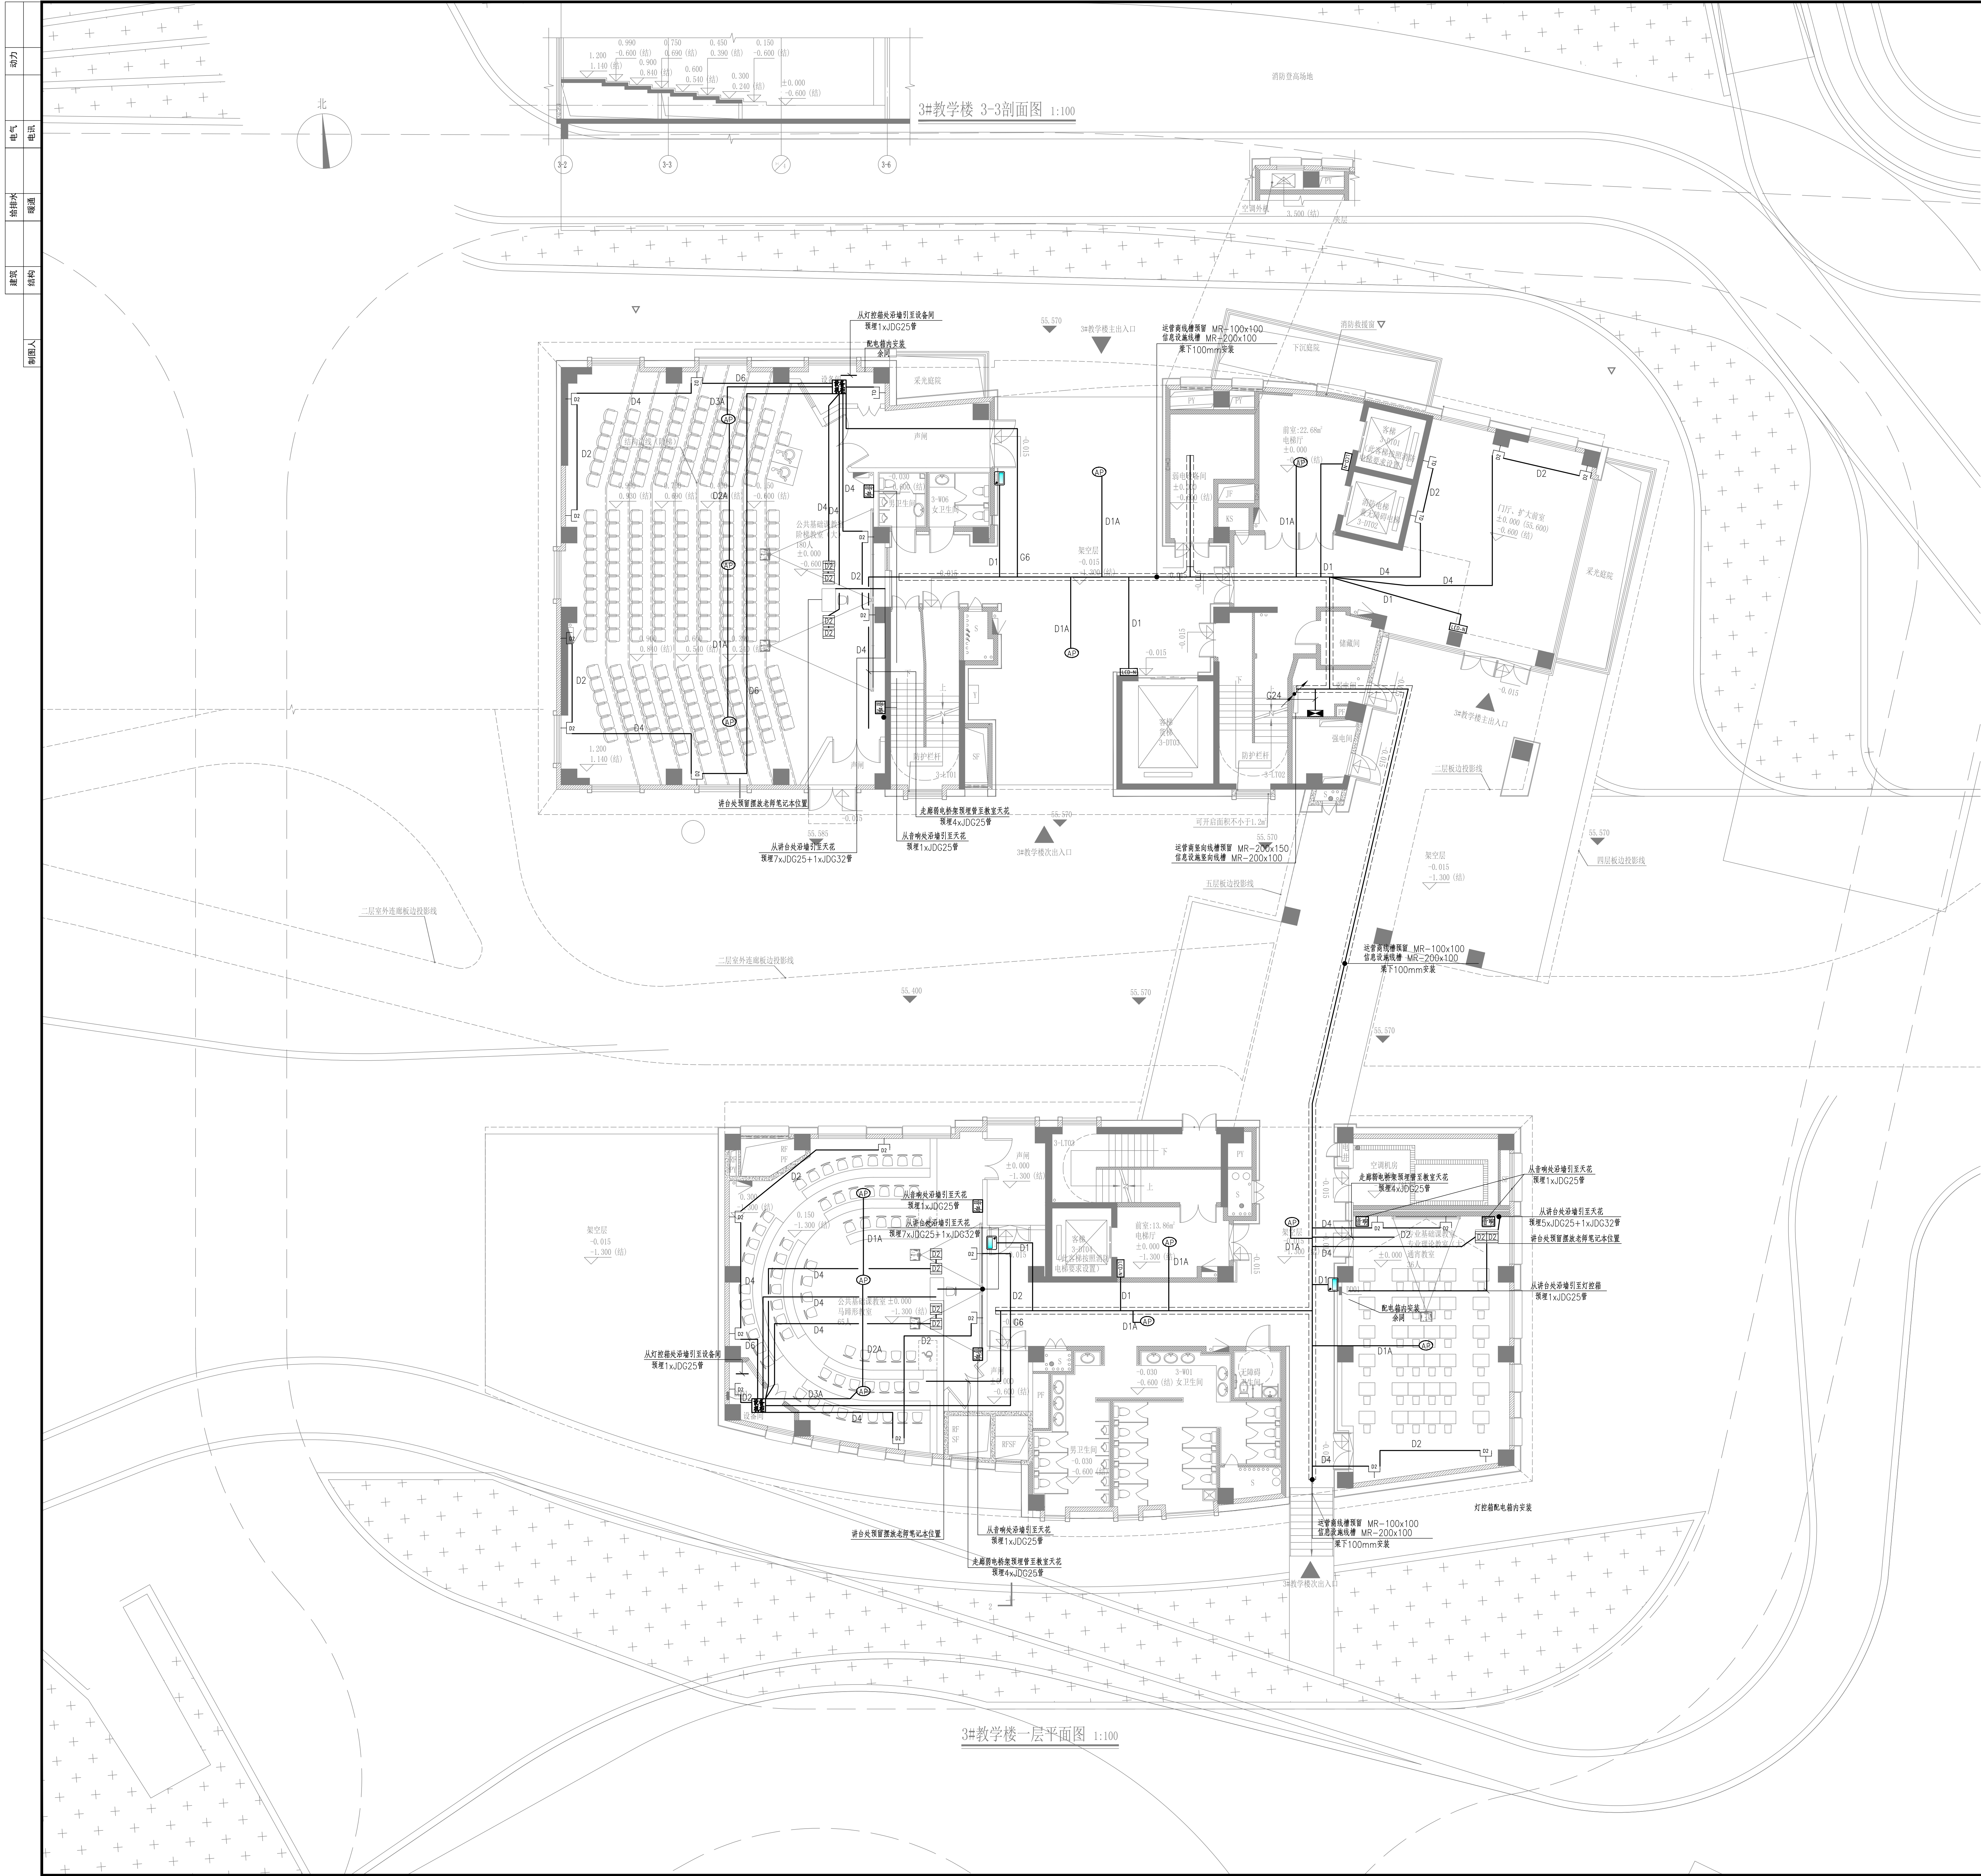


建筑设计单位 ARCHITECTURE DESIGN UNIT	
CNADRI	
中国建筑东北设计研究院有限公司 CHINA NORTH-EAST ARCHITECTURAL DESIGN & RESEARCH INSTITUTE	
设计证书编号: A121002564 No. A121002564 Class A of Architecture Design (PRC)	
合作设计单位 COOPERATED UNIT	MIRALLES TAGLIAPIETRA EMBT
MIRALLES TAGLIAPIETRA EMPT S.R.L.	
HY-P-ARCH DESIGN	
院出图章: CNADRI PROJECT SEAL	
本图出图章后出图章无效	
注册执业章: REGISTERED SEAL	
防火设计专业小组专用章 REGISTERED SEAL OF FIRE PROTECTION	
人防工程设计专业小组专用章 REGISTERED SEAL OF CIVIL DEFENCE	
1 2025.03 竣工图 版本 日期 升级原因 DATE CAUSE	
本图升级版后, 以最新版为准	
平面位置图 PLAN POSITION	
深圳市建筑工务教育工程管理中心	
项目名称 PROJECT NAME	
香港中文大学(深圳)音乐学院 (原名: 深圳音乐学院)	
子项目: SUB PROJECT NAME	
3#教学楼	
图名: DRAWING TITLE	
一层信息设施平面图	
设计号: PROJECT NUMBER	
SZ2022-126-3/4	
项目总负责人 PROJECT DIRECTOR	
任炳文 邵明东	
审定人 AUTHORISED BY	
姚远	
审核人 CHECKING BY	
王晓光	
专业负责人 RESPONSIBLE BY	
刘蒙恩	
校对 CHECKED BY	
袁玲博	
设计人 DESIGNED BY	
刘蒙恩	
张子芬	
图例: SYMBOL	
讯捷	
文件号: FILE NAME	
3-XJ101	
比例: SCALE	
1:100	
日期: DATE	
2025.03	
版本: VERSION	
1	
图号: DRAWING NUMBER	
3-XJ101	

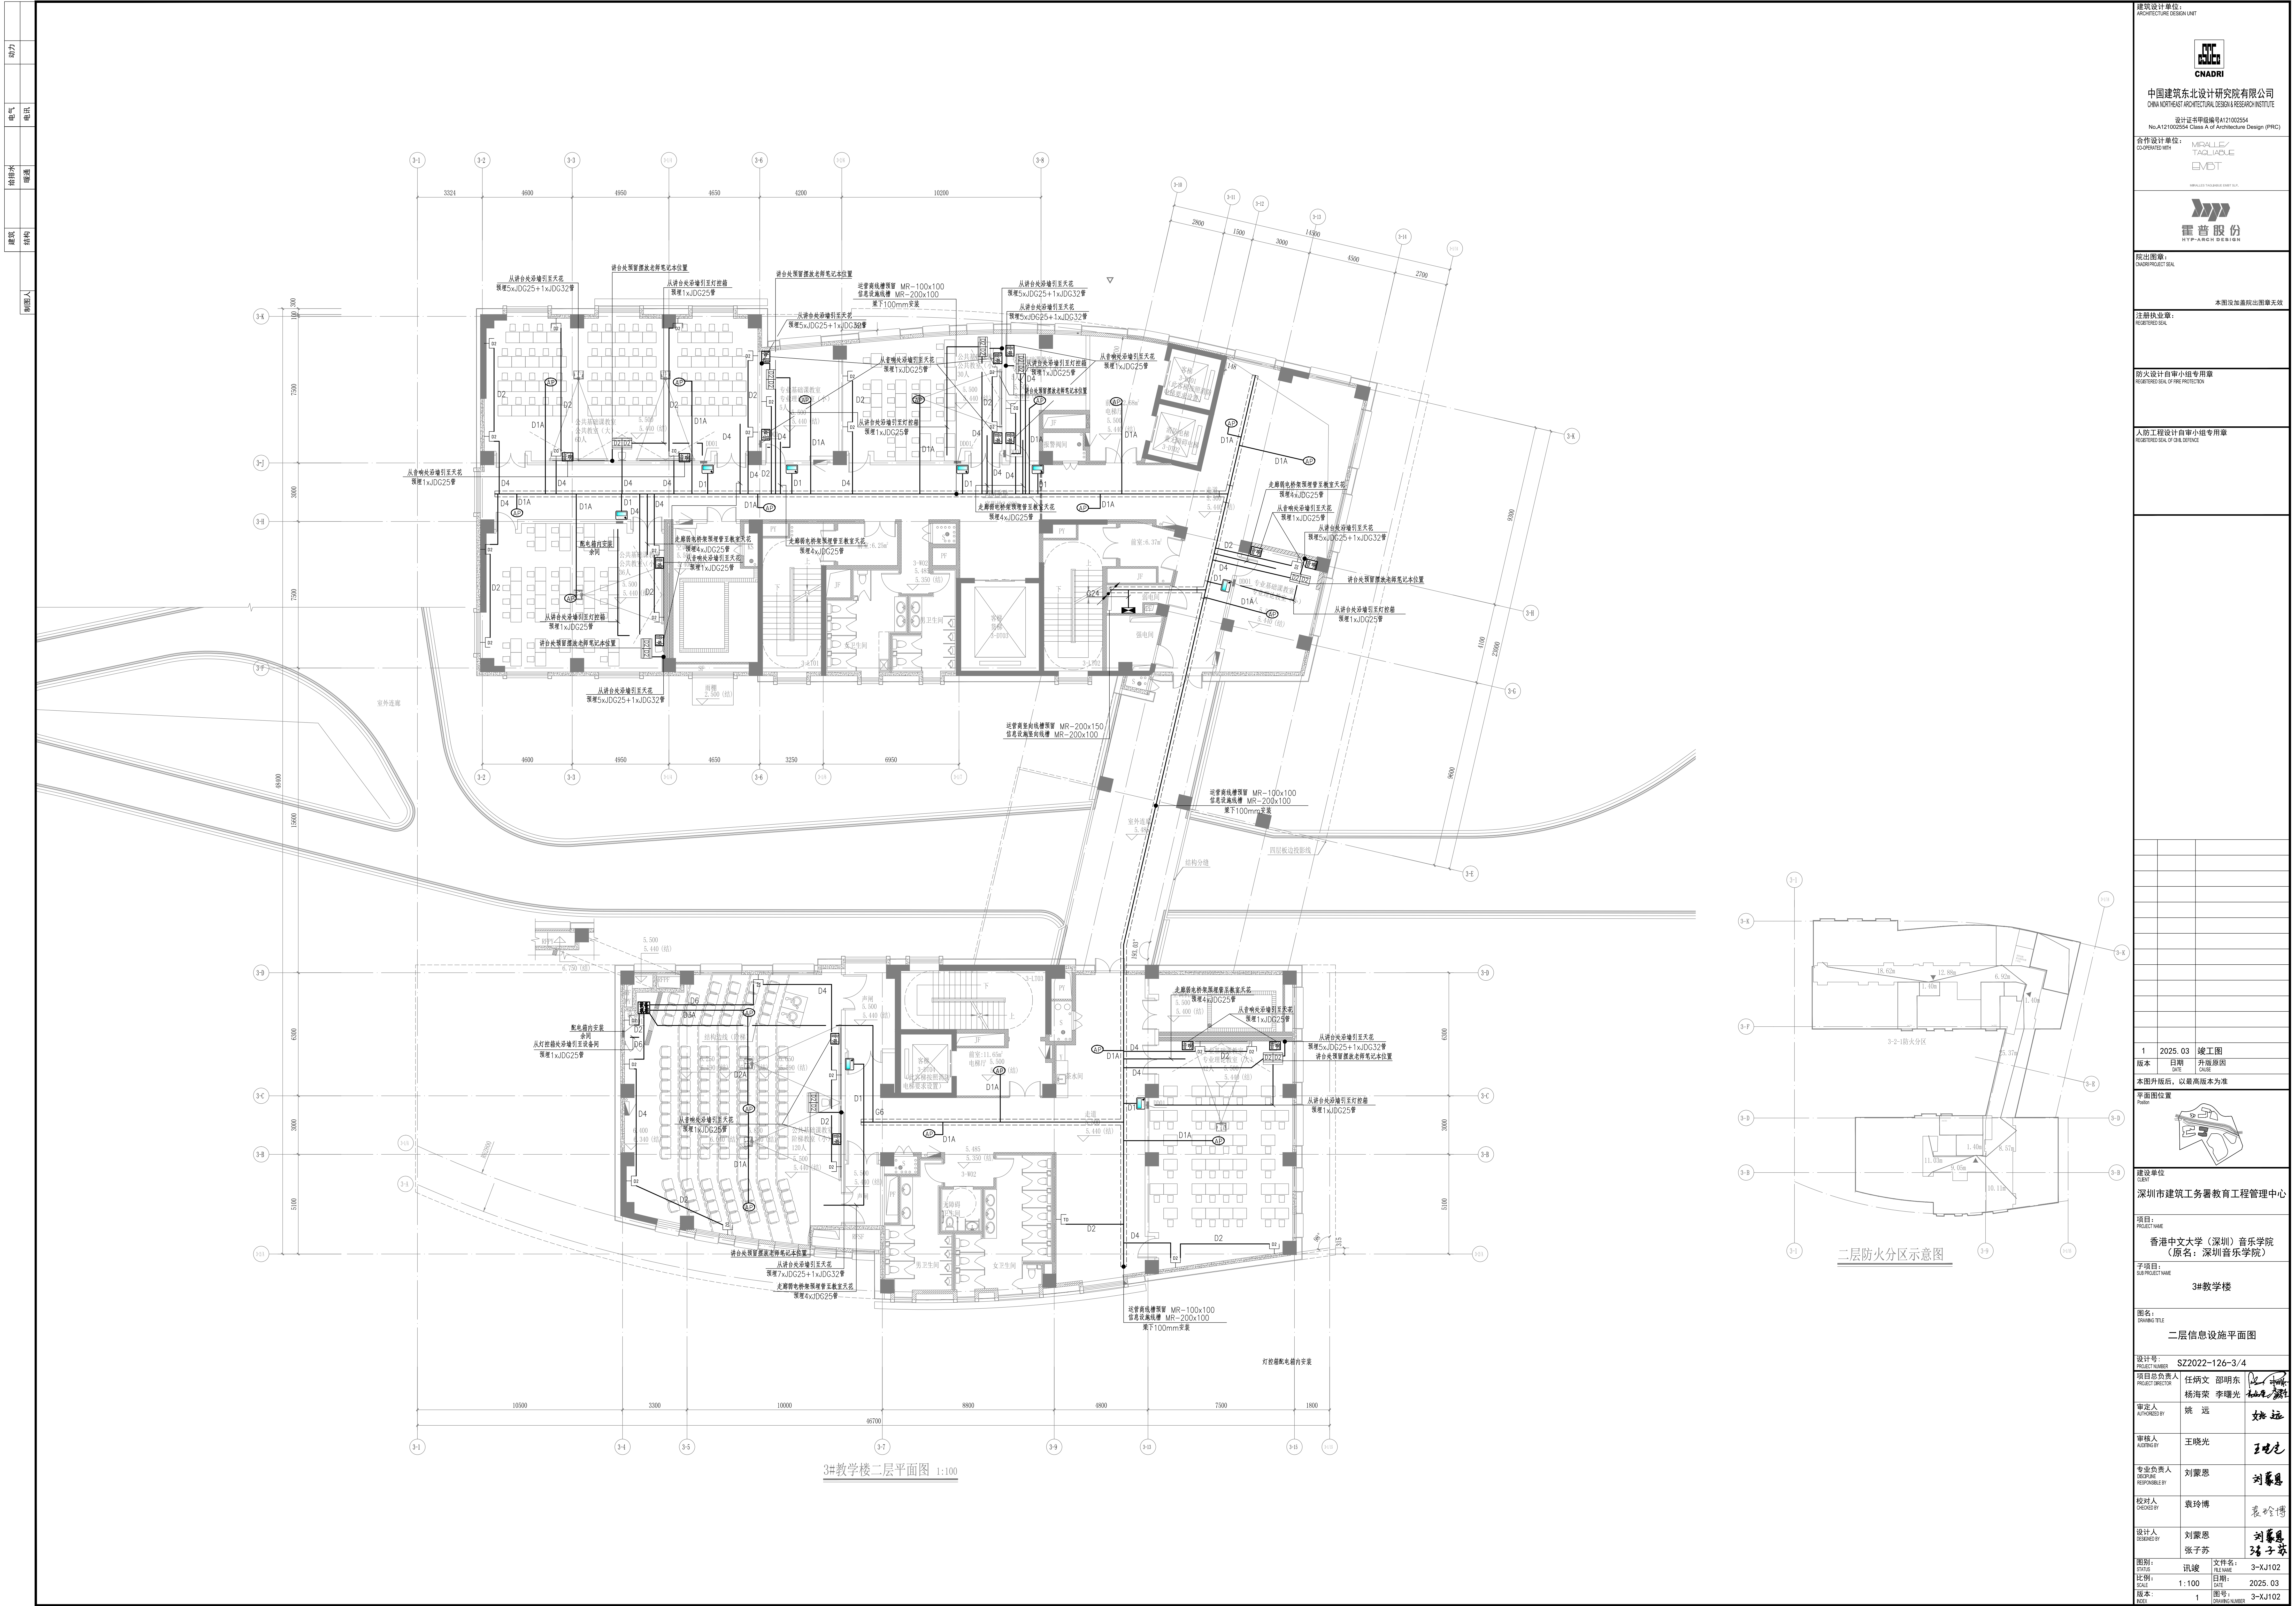


3#教学楼二层平面图 1:100

建筑设计单位 ARCHITECTURE DESIGN UNIT	
CNADRI	
中国建筑东北设计研究院有限公司 CHINA NORTH-EAST ARCHITECTURAL DESIGN & RESEARCH INSTITUTE	
设计证书编号: A121002554 No. A121002554 Class A of Architecture Design (PRC)	
合作设计单位 COOPERATED UNIT	MIRALLES TAGLIABUE EMBT MIRALLES TAGLIABUE EMPT S.L.
HY-P ARCH DESIGN 霍普股份	
院出图章 CHADRI PROJECT SEAL	
本图及加章后出图章无效	
注册执业章 REGISTERED SEAL	
防火设计专业小组专用章 REGISTERED SEAL OF FIRE PROTECTION	
人防工程设计专业小组专用章 REGISTERED SEAL OF CHA DEFENCE	
1 2025.03 竣工图 版本 日期 升级原因 DATE CAUSE 本图升级版后, 以最新版本为准 平面位置 PLAN POSITION	
建设单位 深圳市建筑工务署教育工程管理中心	
项目 PROJECT NAME 香港中文大学(深圳)音乐学院 (原名: 深圳音乐学院)	
子项目: SUB PROJECT NAME 3#教学楼	
图名: DRAWING TITLE 二层信息设施平面图	
设计号: PROJECT NUMBER SZ2022-126-3/4	
项目总负责人 PROJECT DIRECTOR 任炳文 邵明东 杨海荣 李曙光	
审定人 AUTHORISED BY 姚 远	姚 远
审核人 CHECKING BY 王晓光	王晓光
专业负责人 RESPONSIBLE BY 刘蒙恩	刘蒙恩
校对 CHECKED BY 袁玲博	袁玲博
设计人 DESIGNED BY 刘蒙恩 张子芬	刘蒙恩 张子芬
图例: SYMBOL 迅捷	文件名: FILE NAME 3-XJ102
比例: SCALE 1:100	日期: DATE 2025.03
版本: REVISION 1	图号: DRAWING NUMBER 3-XJ102

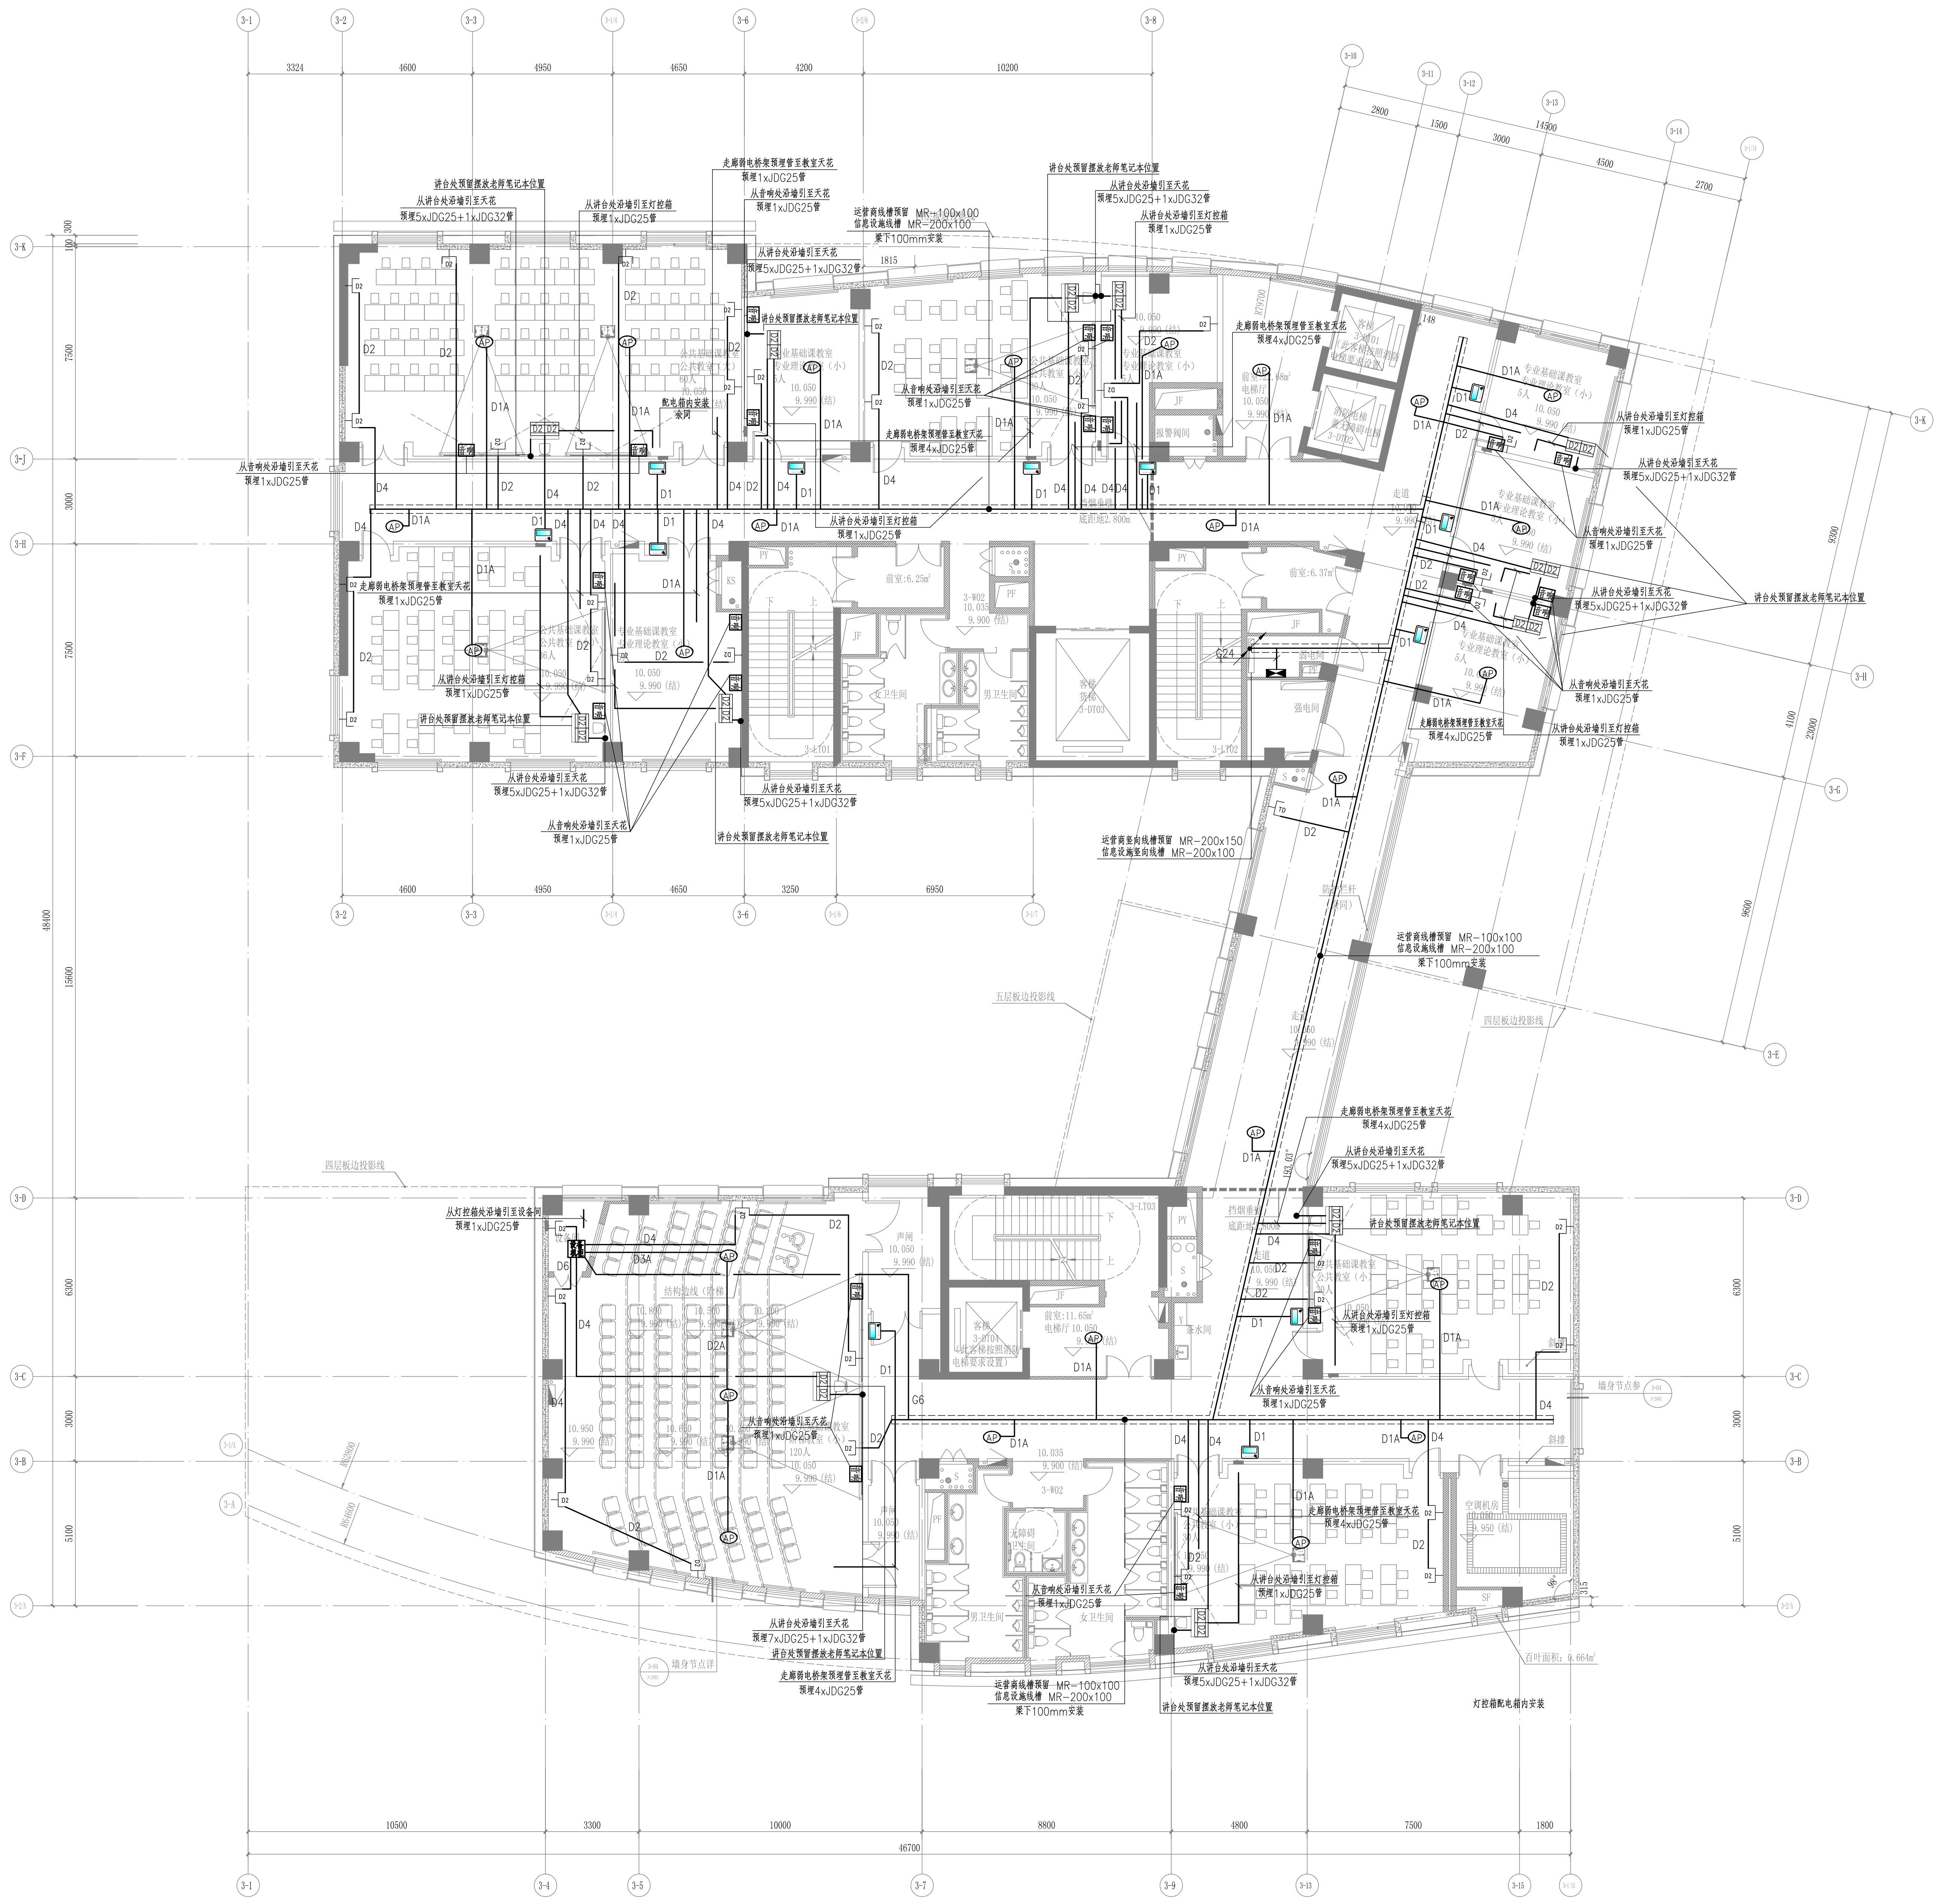

3#教学楼三层平面图 1:100
本层建筑总面积: 1412.82㎡

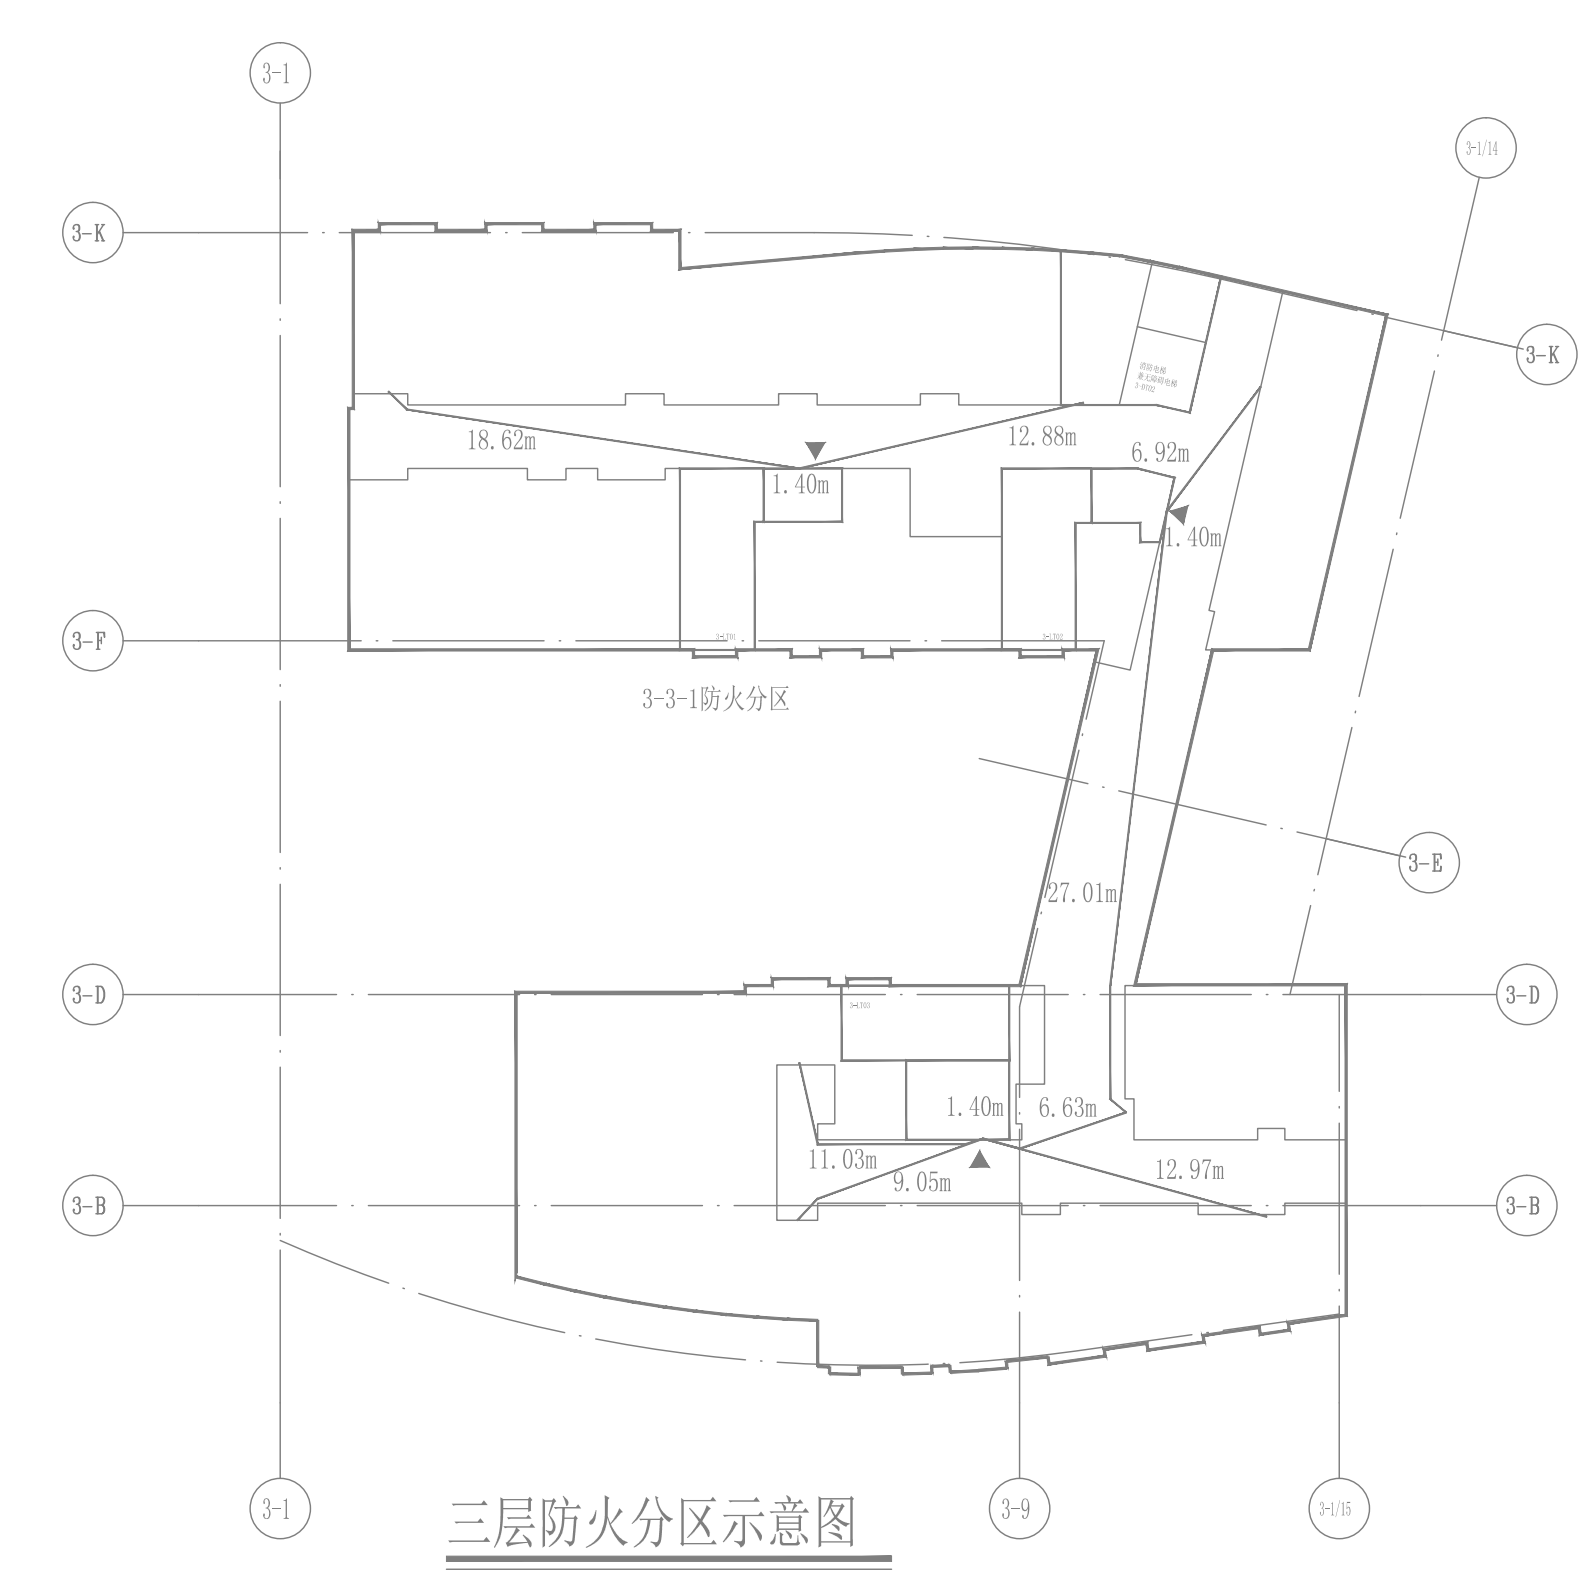

三层防火分区示意图

建筑设计单位:
ARCHITECTURE DESIGN UNIT

CHNADRI

中国建筑东北设计研究院有限公司

CHINA NORTH-EAST ARCHITECTURAL DESIGN & RESEARCH INSTITUTE

设计证书编号: 4121002554

No. A121002554 Class A of Architecture Design (PRC)

合作设计单位:
COOPERATED UNIT

MIRALLES
TAGLIABUE
EMBT

MIRALLES TAGLIABUE EMPT S.L.

院出图章:
CHNADRI PROJECT SEAL

注册执业章:
REGISTERED SEAL

防火设计专业章:
REGISTERED SEAL OF FIRE PROTECTION

人防工程设计专业章:
REGISTERED SEAL OF CIVIL DEFENCE

本图及加盖出图章无效

注册执业章:
REGISTERED SEAL

防火设计专业章:
REGISTERED SEAL OF FIRE PROTECTION

人防工程设计专业章:
REGISTERED SEAL OF CIVIL DEFENCE

1 2025.03 竣工图

版本 日期 升级原因

DATE CAUSE

本图升版后, 以最新版本为准

平面位置

图例

建设单位

深圳市建筑工务教育工程管理中心

项目

PROJECT NAME

香港中文大学(深圳)音乐学院

(原名: 深圳音乐学院)

子项目

SUB PROJECT NAME

3#教学楼

图名

DRAWING TITLE

三层信息设施平面图

设计号

PROJECT NUMBER

SZ2022-126-3/4

项目总负责人

任炳文 邵明东

PROJECT DIRECTOR

杨海荣 李曙光

审定人

AUTHORIZED BY

姚 远

姚 远

审核人

AUDITING BY

王晓光

王晓光

专业负责人

RESPONSIBLE

刘蒙恩

刘蒙恩

校对

CHECKED BY

袁玲博

袁玲博

设计人

DESIGNED BY

刘蒙恩

张子芬

张子芬

图例

SYMBOL

讯捷

文件号

FILE NAME

3-XJ103

比例

SCALE

1:100

日期

DATE

2025.03

版本

VERSION

1

图号

DRAWING NUMBER

3-XJ103

COPYRIGHT©2002 CSCEC/CHNADRI

